


Consortio:



STL
SISTEMA DE
TRATAMIENTO DE LIXIVIADOS
DEL RELLENO SANITARIO DE
DOÑA JUANA

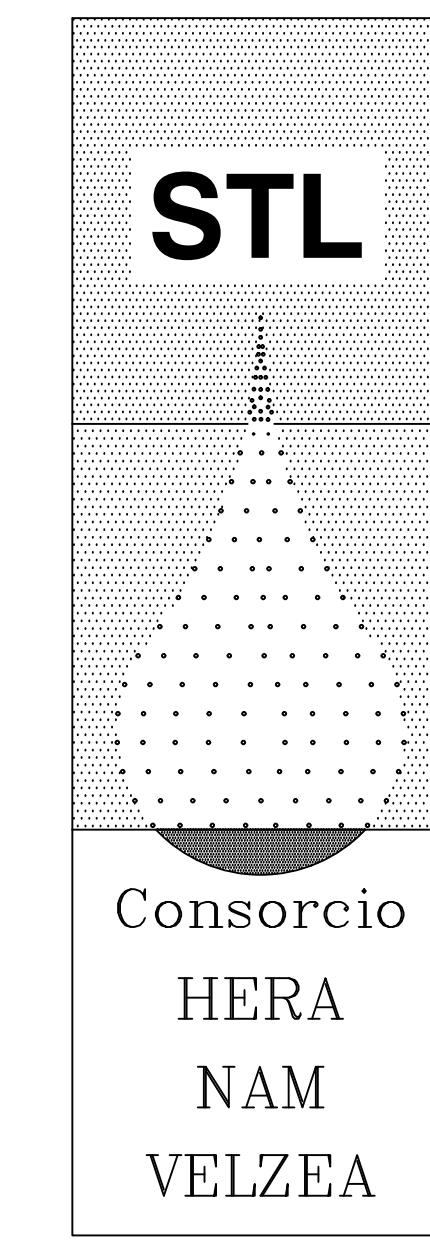

ALCALDIA MAYOR DE SANTA FE DE BOGOTÁ D.C.
UNIDAD EJECUTIVA DE
SERVICIOS PÚBLICOS

Contiene:

DIAGRAMA DE FLUJOS:
DIAGRAMA DE BLOQUES
E INSTRUMENTACION

Fuente:

CONSORCIO
HERA - NAM - VELZEA

Contrato:

U.E.S.P. C-4035 de 1999

Dirección del Proyecto :

CAMILO NASSAR MOOR
Matrícula Profesional No.15705 CND.
JUAN ANTONIO FORNIELES

Diseño:

CONSORCIO
HERA - NAM - VELZEA

Revisión 1 :

ALBERTO NASSAR MOOR
Matrícula Profesional No.25202-03372 CND.

Revisión 2 :

JAIME E. VELEZ R.
Matrícula Profesional No.16.962 CND.

Fecha :

AGOSTO 2001


Escala :

SIN

Plano No.

5
1 de 2

AS-BUILT

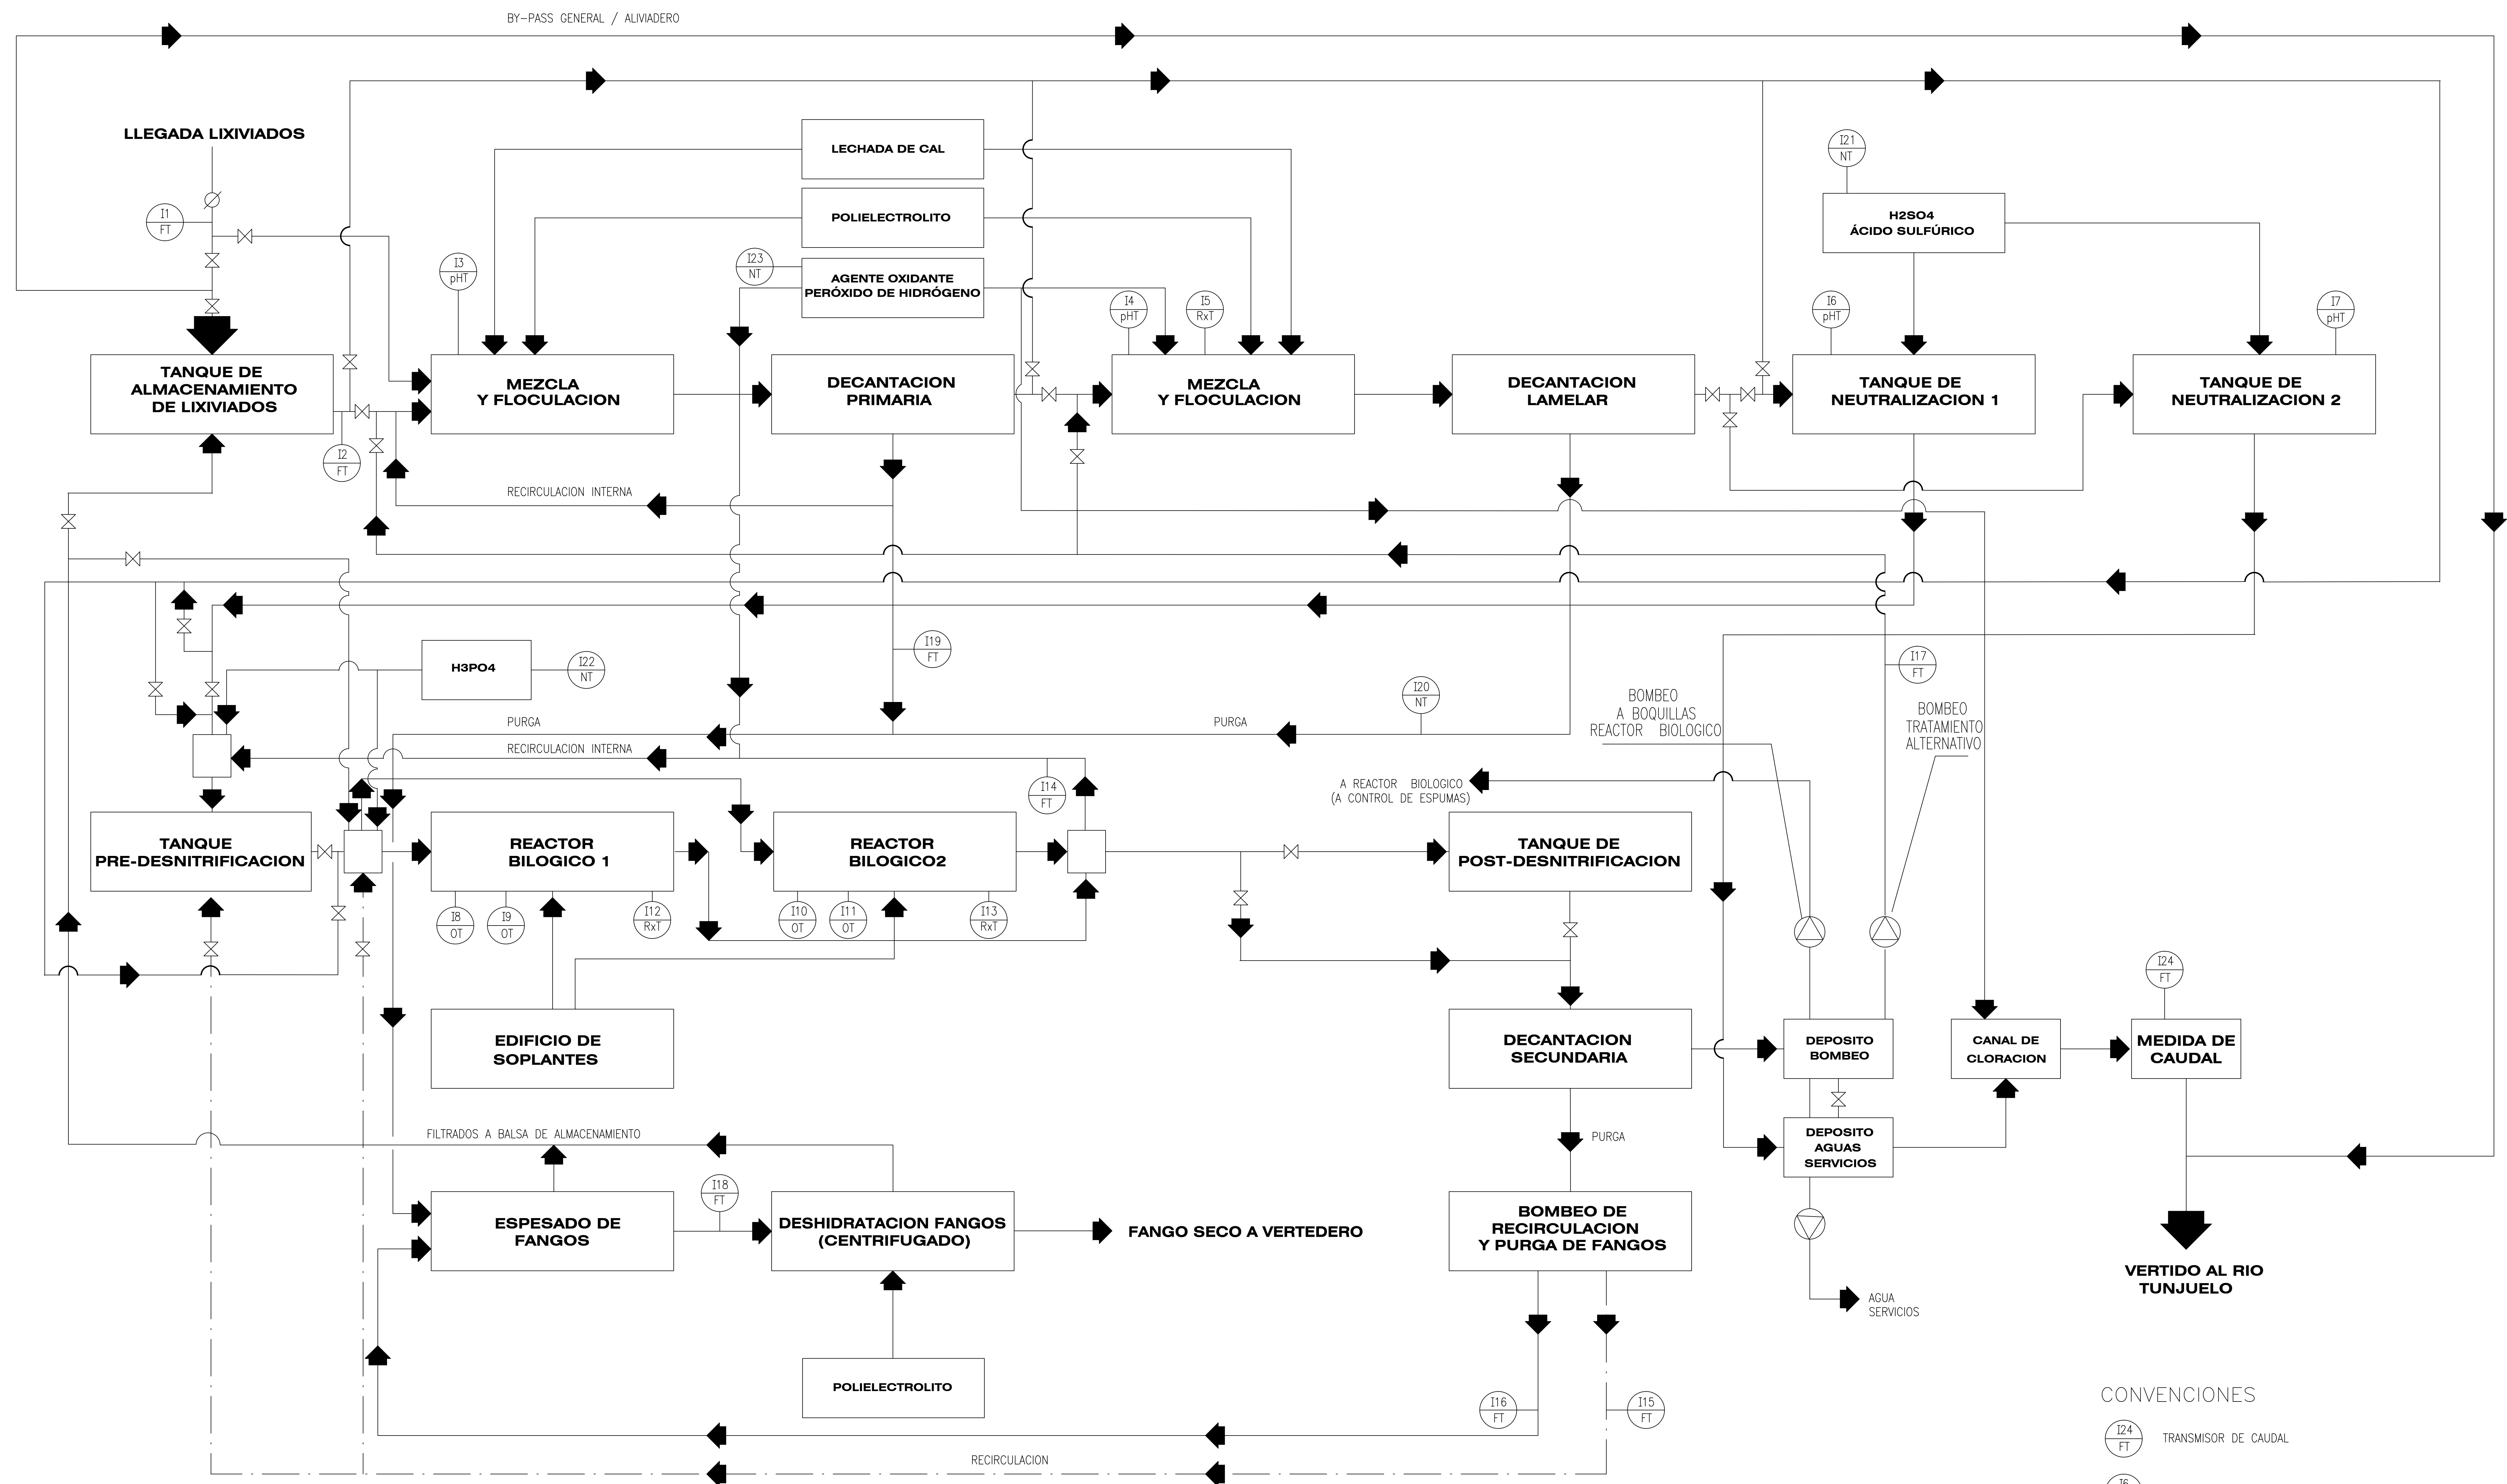

- CONVENCIONES
- TRANSMISOR DE CAUDAL
 - TRANSMISOR DE pH
 - TRANSMISOR DE OXIGENO
 - TRANSMISOR DE POTENCIAL REDOX
 - TRANSMISOR DE NIVEL

PROPIEDAD INTELECTUAL DEL CONSORCIO
HERA-NAM-VELZEA. NO PUEDE SER
REPRODUCIDO TOTAL O PARCIALMENTE
SIN AUTORIZACION EXPRESA Y ESCRITA DEL CONSORCIO